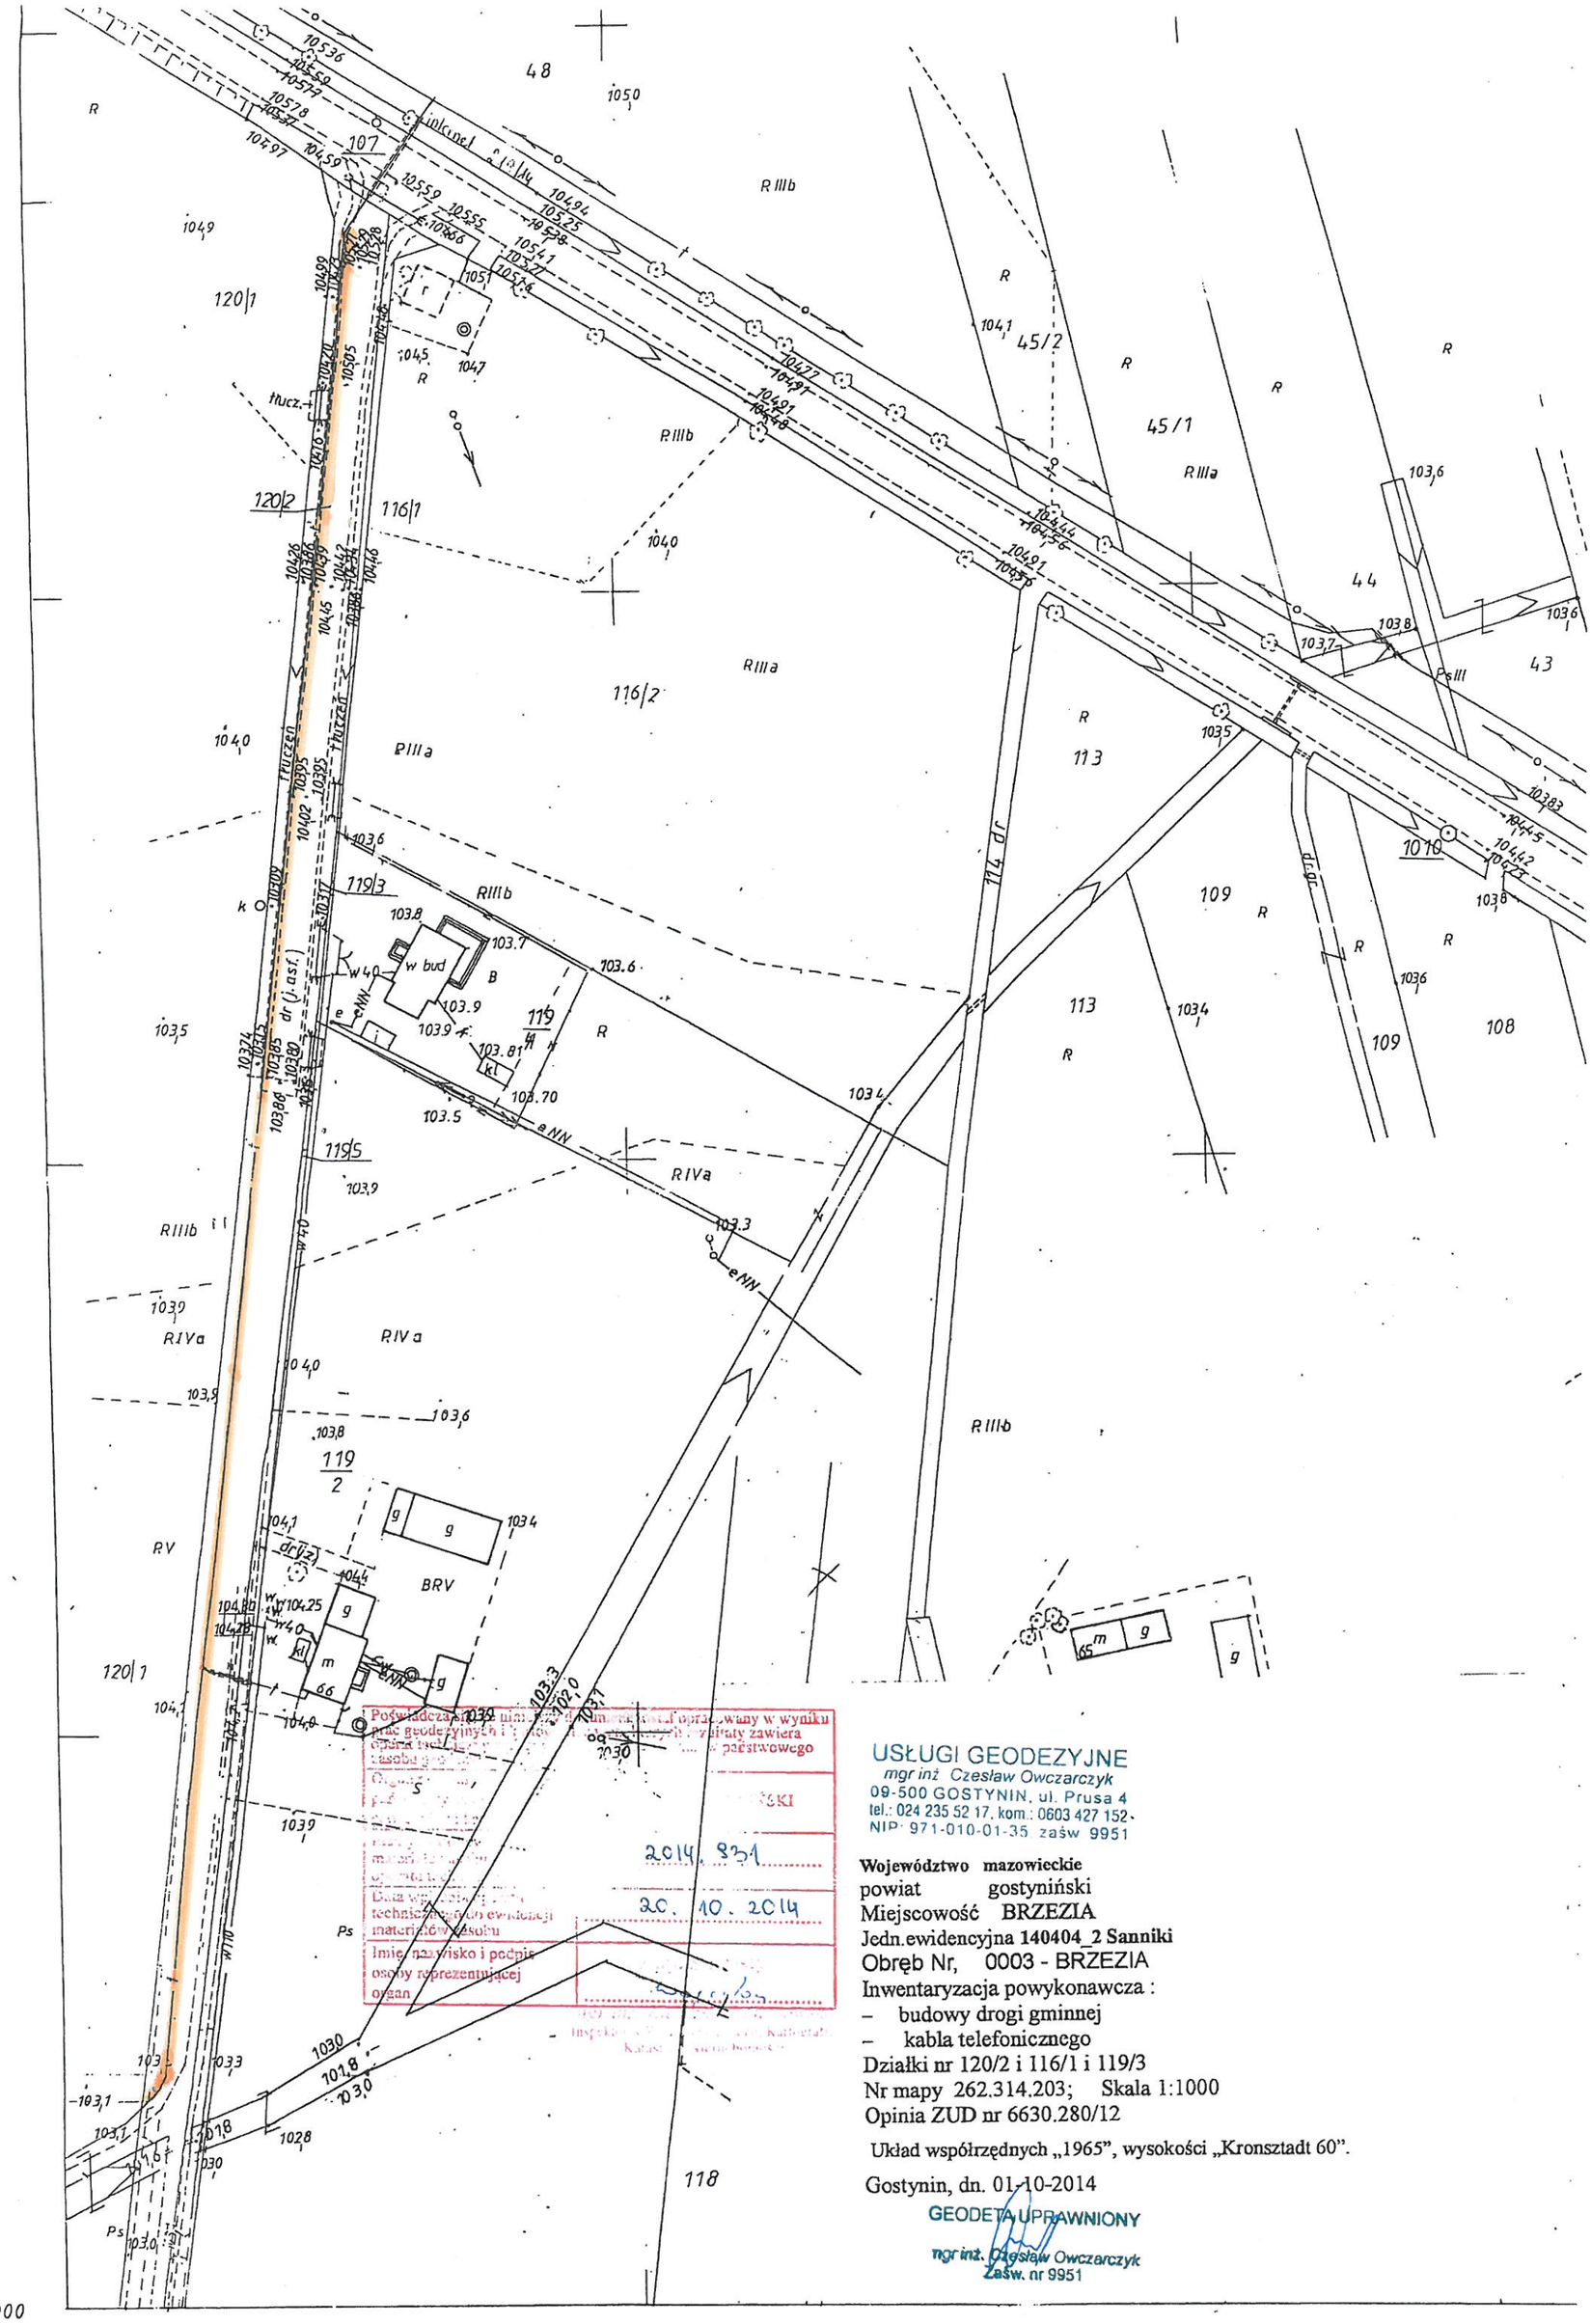

Poświadcza się, że niniejszy dokument został opracowany w wyniku prac geodezyjnych i ... wyniku zawiera ... państwowego zasobu geodezyjnego

2014.831

Data wpisania ... technicznego do ewidencji materiałów zasobu

20. 10. 2014

Imię, nazwisko i podpis osoby reprezentującej organ

USŁUGI GEODEZYJNE
mgr inż. Czesław Owczarczyk
09-500 GOSTYNIN, ul. Prusa 4
tel.: 024 235 52 17, kom.: 0603 427 152
NIP: 971-010-01-35, zaśw. 9951

Województwo mazowieckie
powiat gostyniński
Miejscowość BRZEZIA
Jedn.ewidencyjna **140404_2 Sanniki**
Obręb Nr, 0003 - BRZEZIA
Inwentaryzacja powykonawcza :
- budowy drogi gminnej
- kabla telefonicznego

Działki nr 120/2 i 116/1 i 119/3
Nr mapy 262.314.203; Skala 1:1000
Opinia ZUD nr 6630.280/12

Układ współrzędnych „1965", wysokości „Kronsztadt 60".

Gostynin, dn. 01-10-2014

GEODETA UPRAWNIONY
mgr inż. Czesław Owczarczyk
Zaśw. nr 9951

5731000